



04.302.3702500 DAK BRU BETONGBRUK 1-35.S01

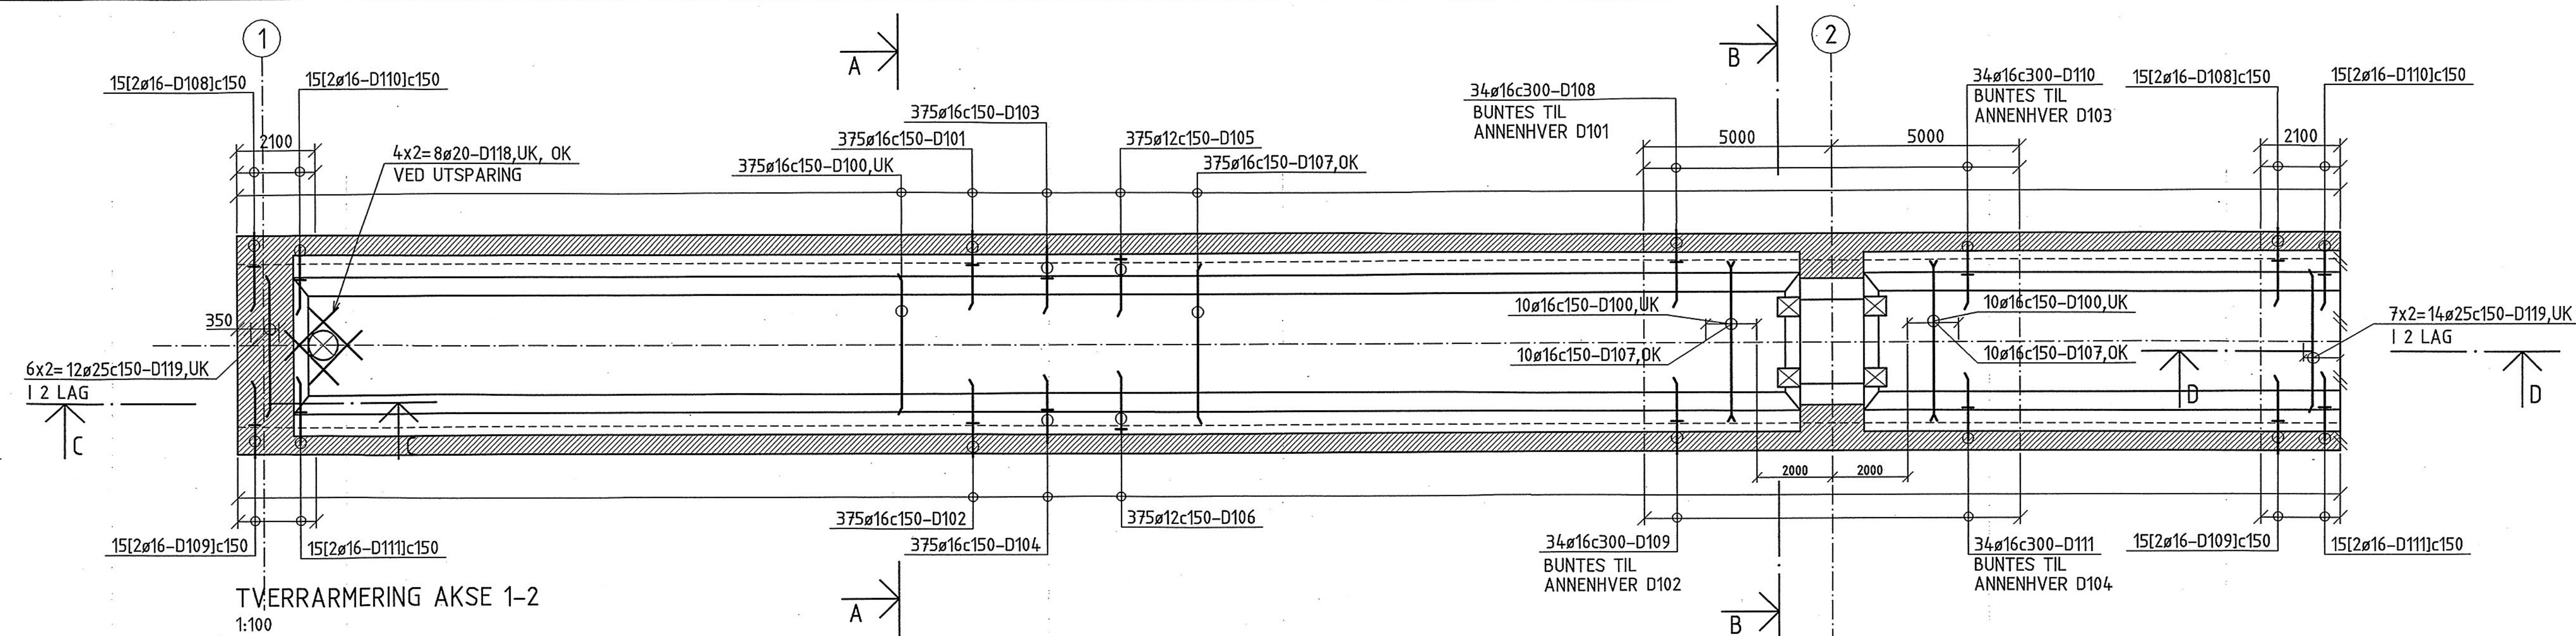


TVERRARMERING AKSE 1-2
1:100

| | | |
|-------------|-------------|-------------------------|
| SØNDRE STEG | UNDERGURT | 4 ø25-D114, LM, UK |
| | | 25 ø16c150-D112, LM, OK |
| | | 25 ø16c150-D112, LM, UK |
| | | 25ø20c150-D113, UK |
| SØNDRE STEG | NORDRE STEG | 2 ø25-D116, LM |
| | | 25 ø16c150-D115, LM |
| | | 2 ø25-D116, LM |
| | | 24 ø16c150-D117, LM |


LENGDEARMERING AKSE 1-2
1:100

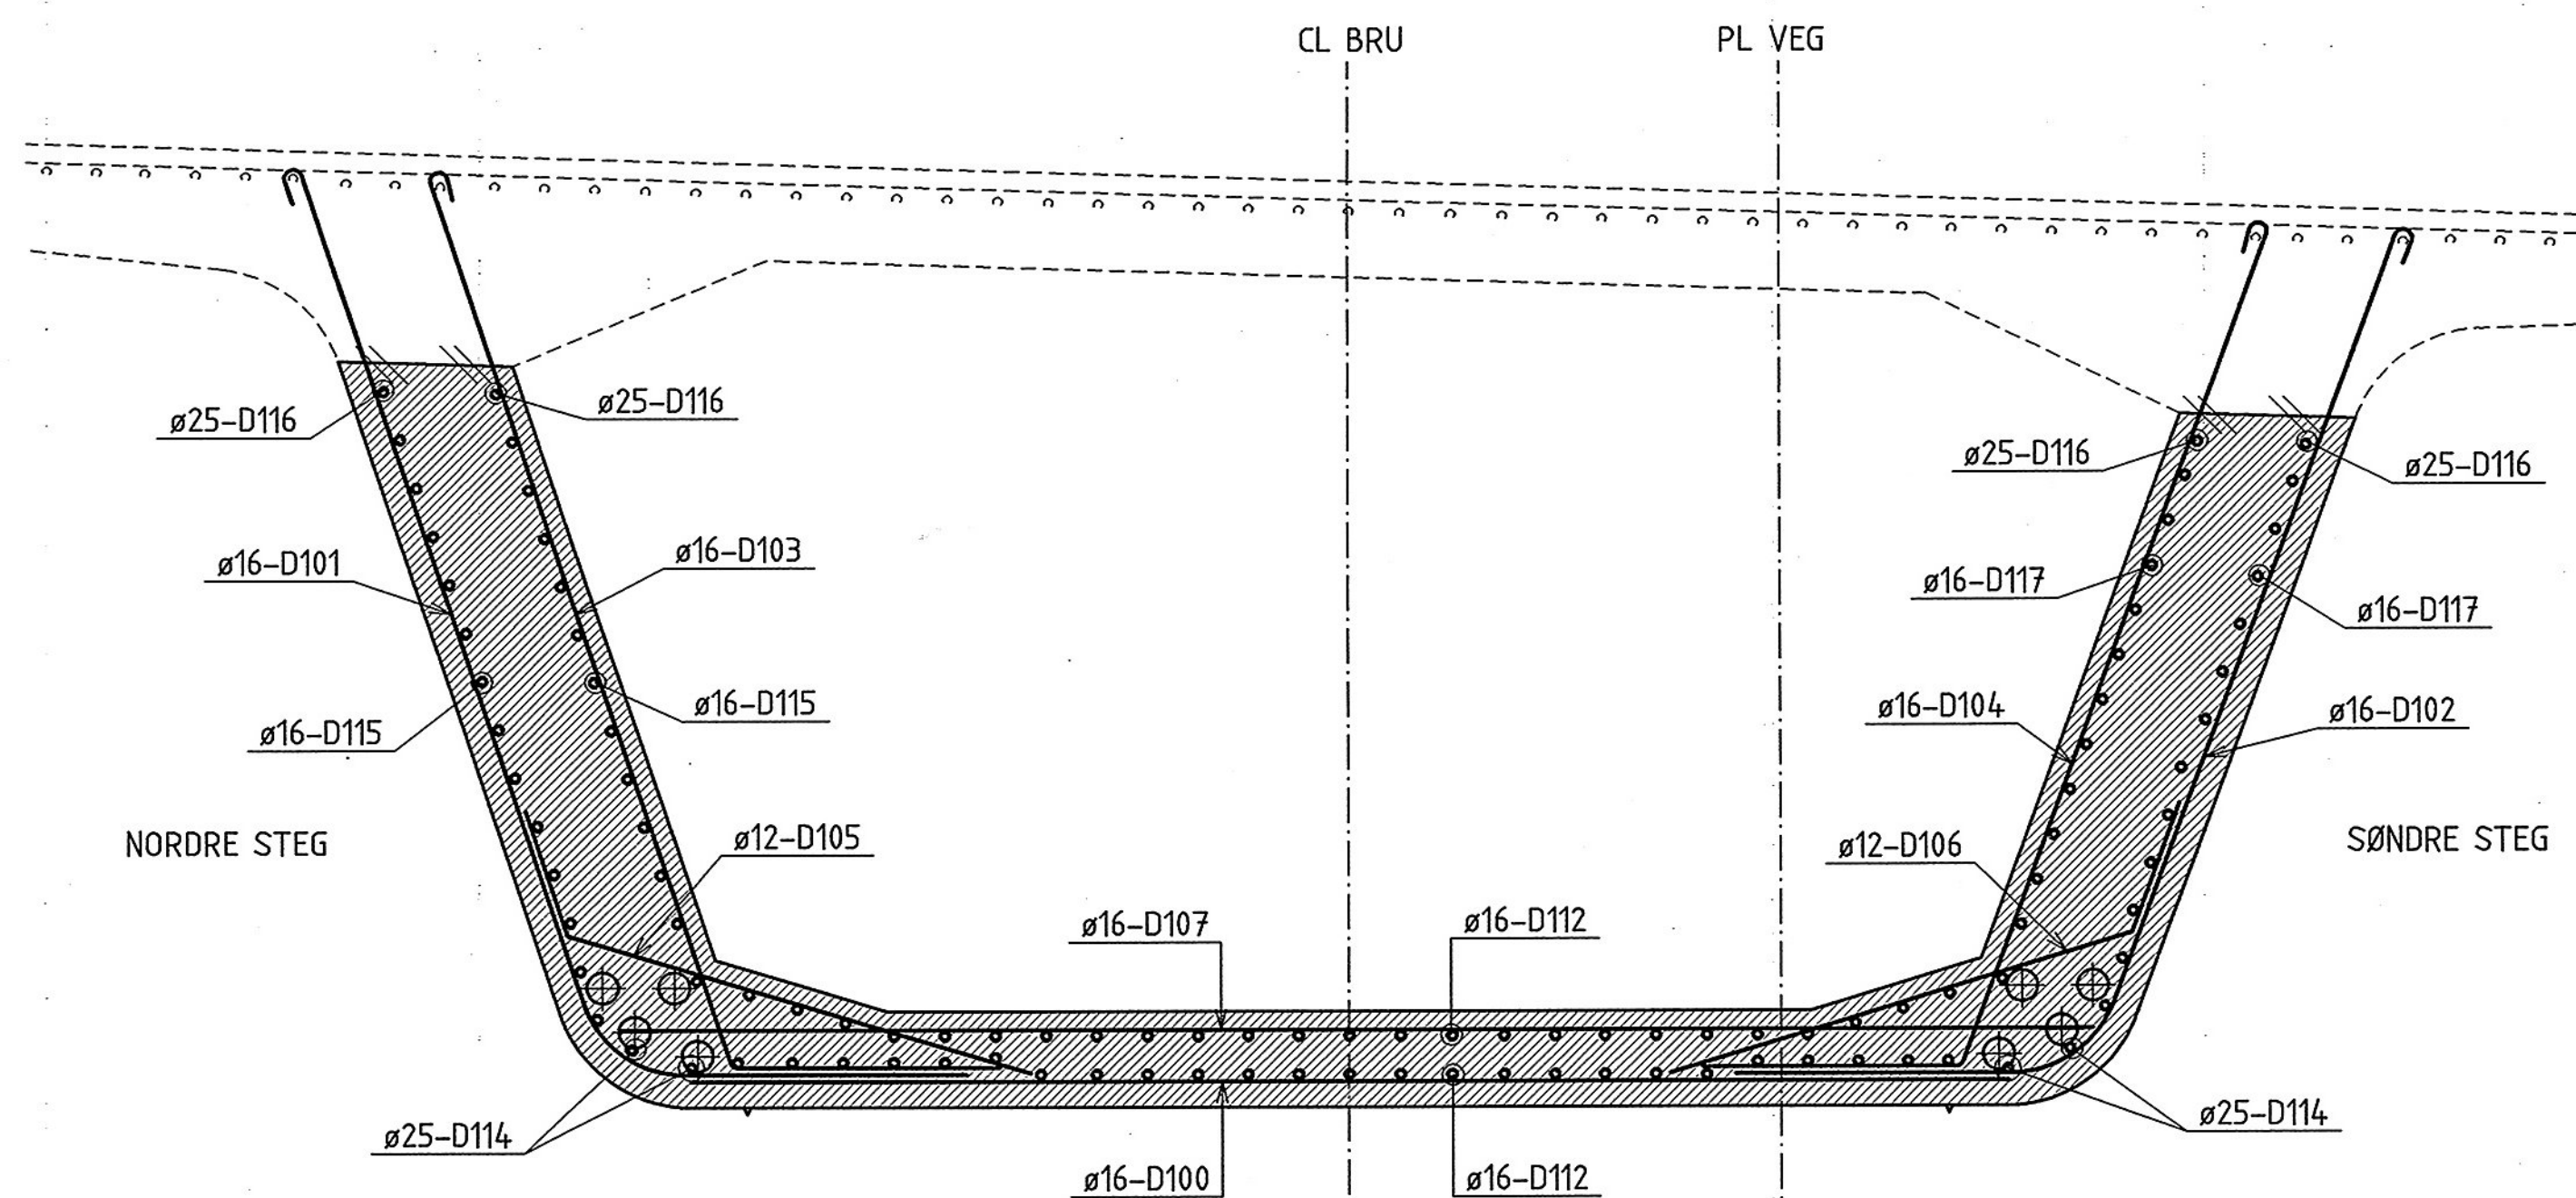


SNITT A-A
1:20

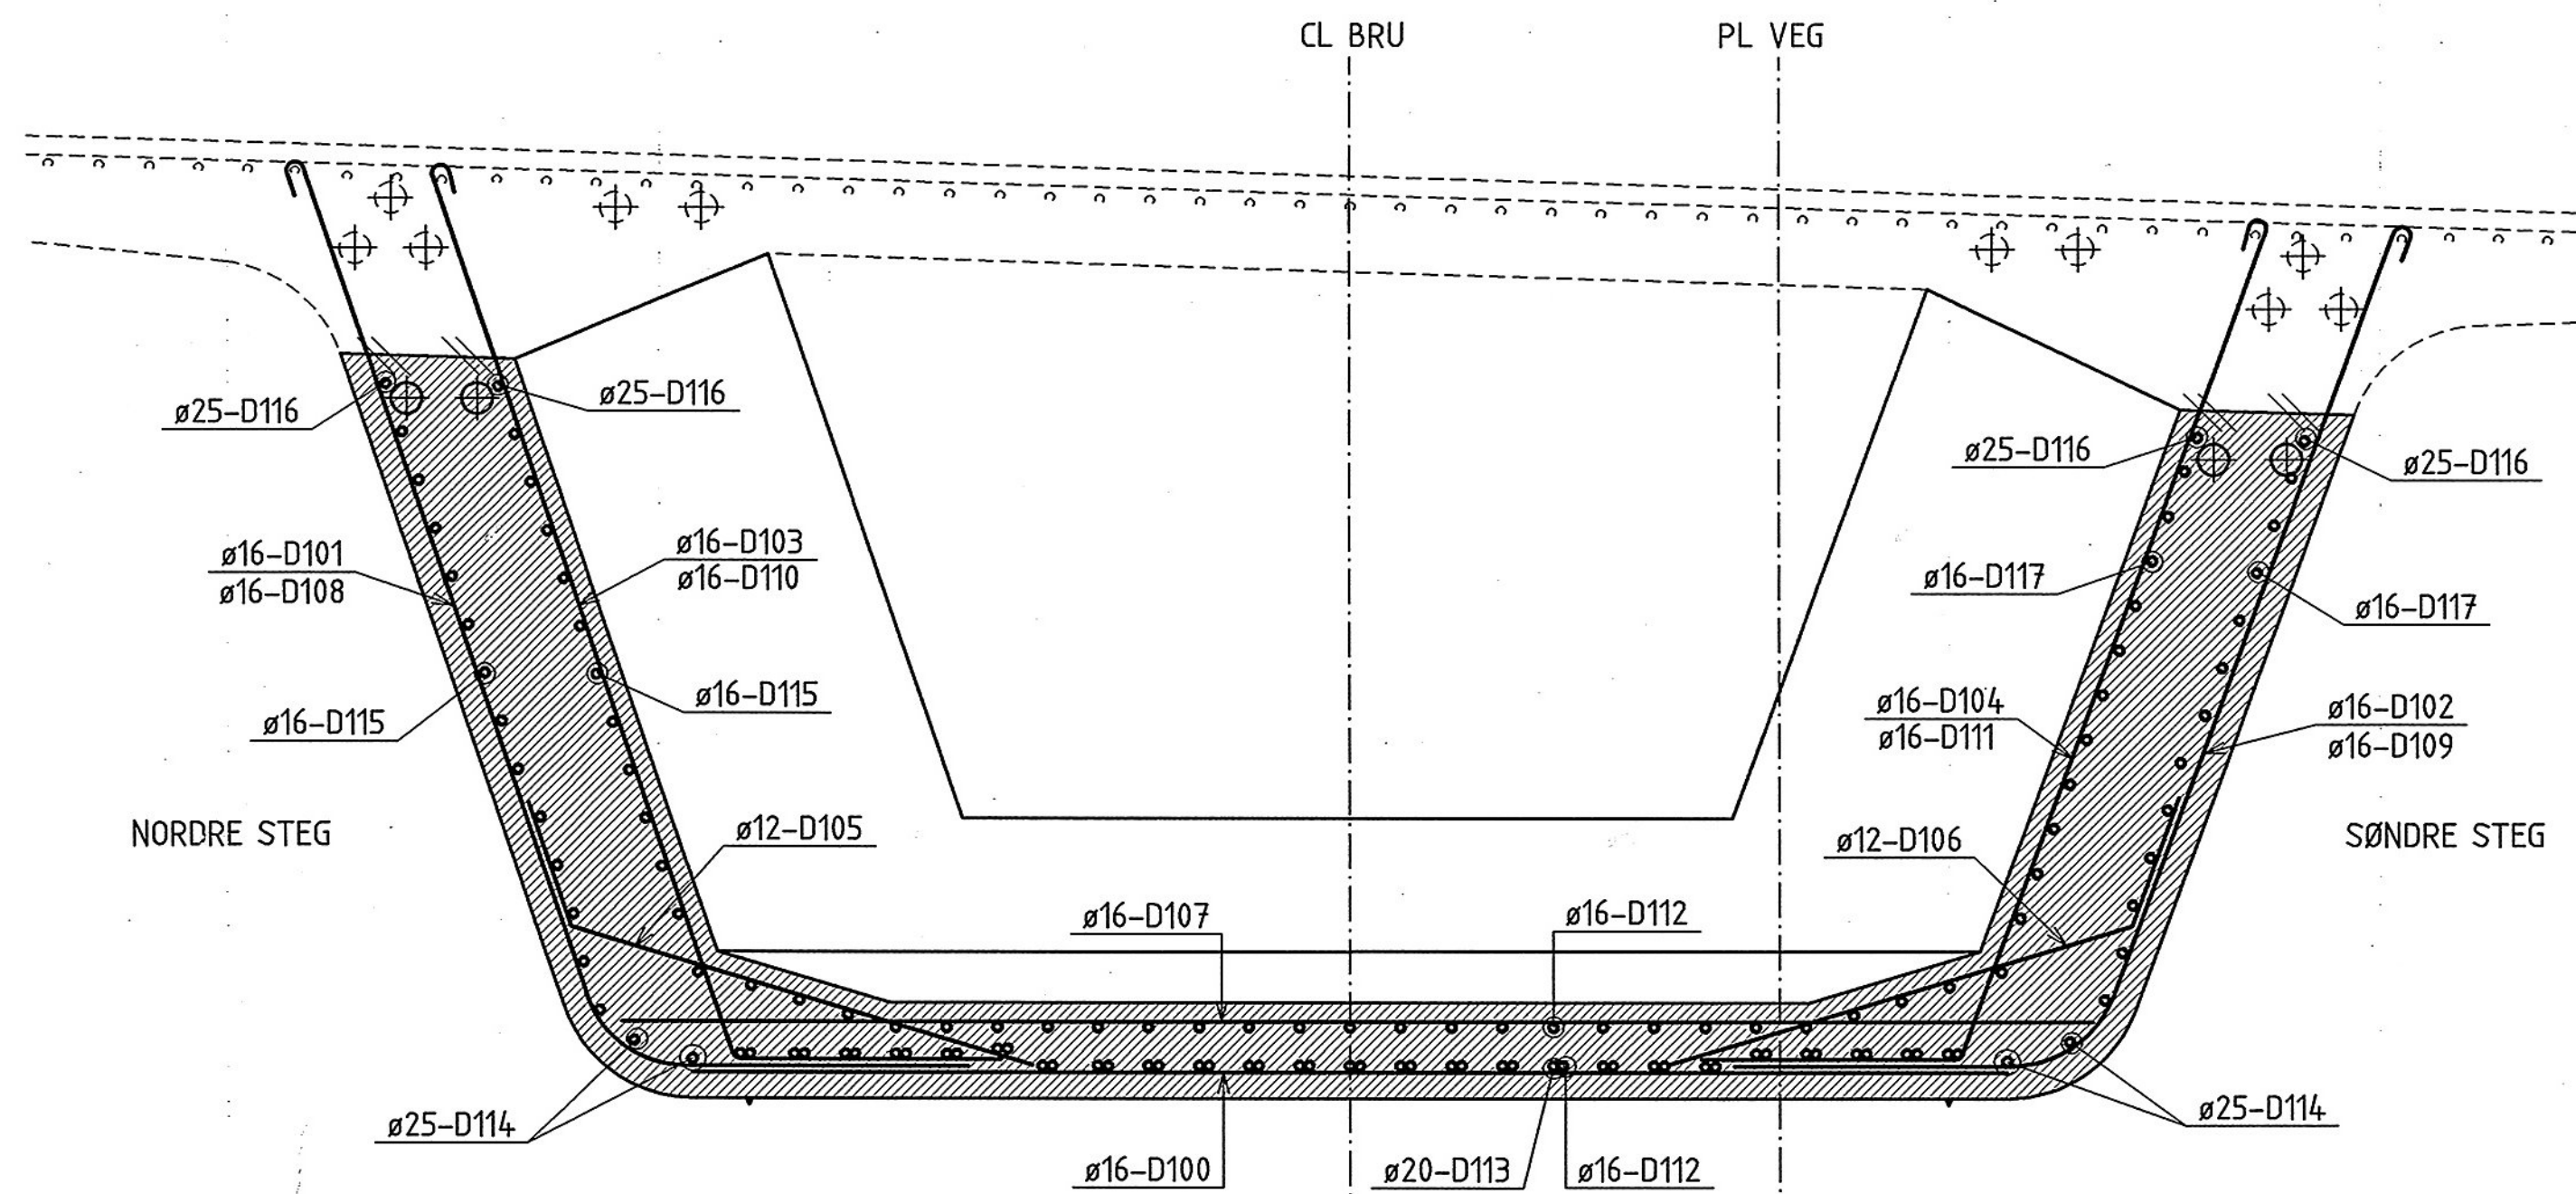

SNITT B-B
1:20

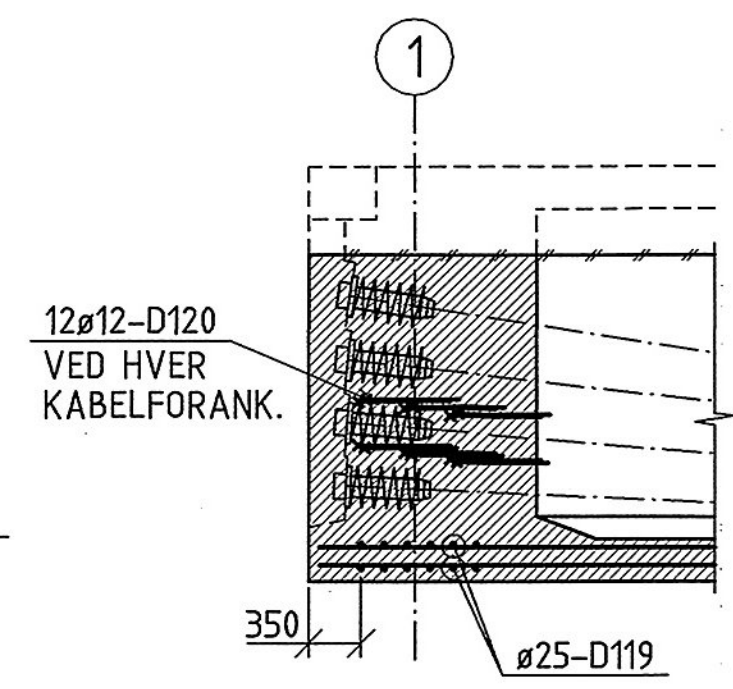

SNITT C-C
1:50

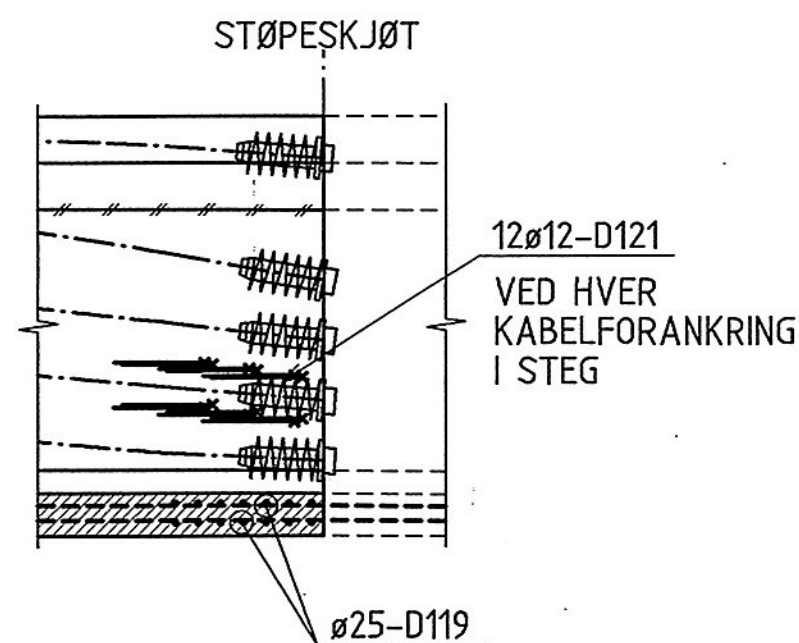

SNITT D-D
1:50

FORKLARINGER

BESTEMMELSER

- ARMERING: B500C.
- OVERDEKNING: YK OG UK 75±15 mm TIL KONSTRUKTIV ARMERING
YK OG UK 60±5 mm TIL MONTERINGSJERN
IK OG OK 55±15 mm TIL KONSTRUKTIV ARMERING
IK OG OK 40±5 mm TIL MONTERINGSJERN
- MONTERINGSJERN: MAKS ø16.
- OMFARING: 50ø.
- LENGDEARMERINGEN ER LISTET UT I LØPEMETER (LM).
FOR ALL LØPEMETERARMERING SKAL SKJØTENE
FORSKYVES I.H.T. NS3473.

K1-141 B

HENVISNINGER

- OVERSIKT
- BØYELISTE SIDE: D10-D12.

SE TEGN. NR. K1-100

SOM BYGGET 30.03.01

Godkjent som arbeids tegning ifølge brev fra
Vegkontoret, datert 18.10.99
Lars Toverud
22.10.99

| | | | | |
|-------------------------------------|-------------------------------|------------|-----------|----------|
| B | ARBEIDSTEGNING | 22.10.99 | ArP | JuS |
| A | ANT. POSNR. D100 OG D107 ØKET | 29.06.99 | ArP | JuS |
| Rev. | Endring/erstatning | Dato | Tegn. | Sign. |
| Originalkarter konstruert i av | | Foto | | |
| Statens vegvesen Møre og Romsdal | | Ark. nr. | | |
| Norconsult | | Prosj. nr. | Tegn. nr. | Dato |
| ANLEGG: Fv. 71 SYKKYLVSRUA | | 3126300 | ArP | 21.05.99 |
| PARSELL: UG OG STEG AKSE 1-2 | | SOM VIST | | |
| BYGGEPLAN: PLAN OG SNITT | | Tegn. nr. | | |
| ARMERING | | Rev. | | |
| | | K1-141 B | | |